




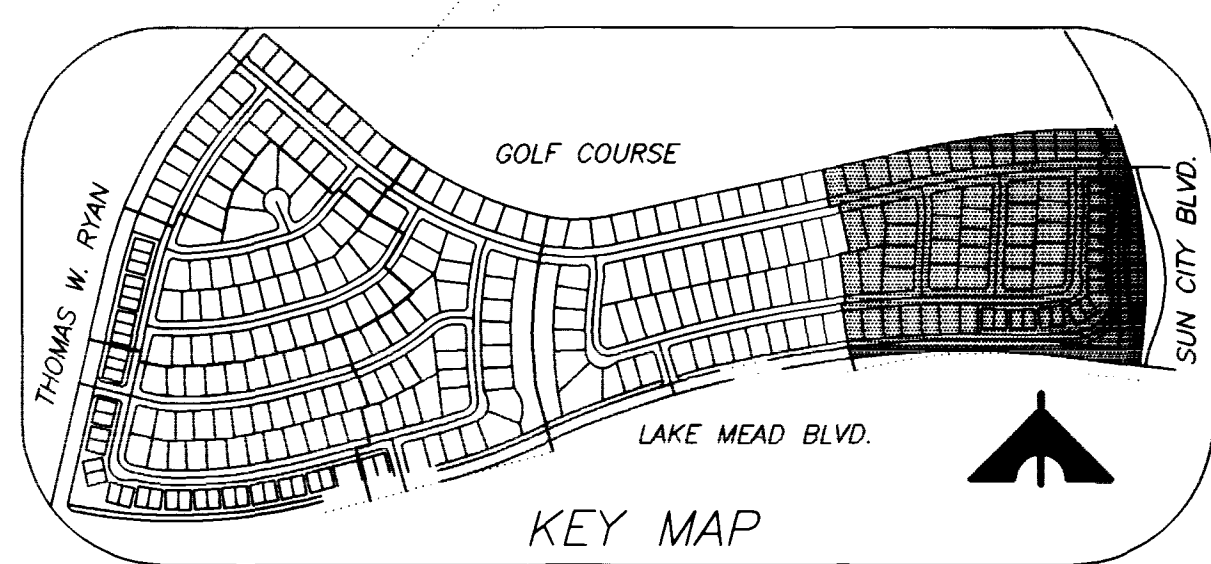

SEWER AS-BUILTS

NOTE: ALL SEWER MANHOLES ARE 48" DIAMETER UNLESS OTHERWISE NOTED.

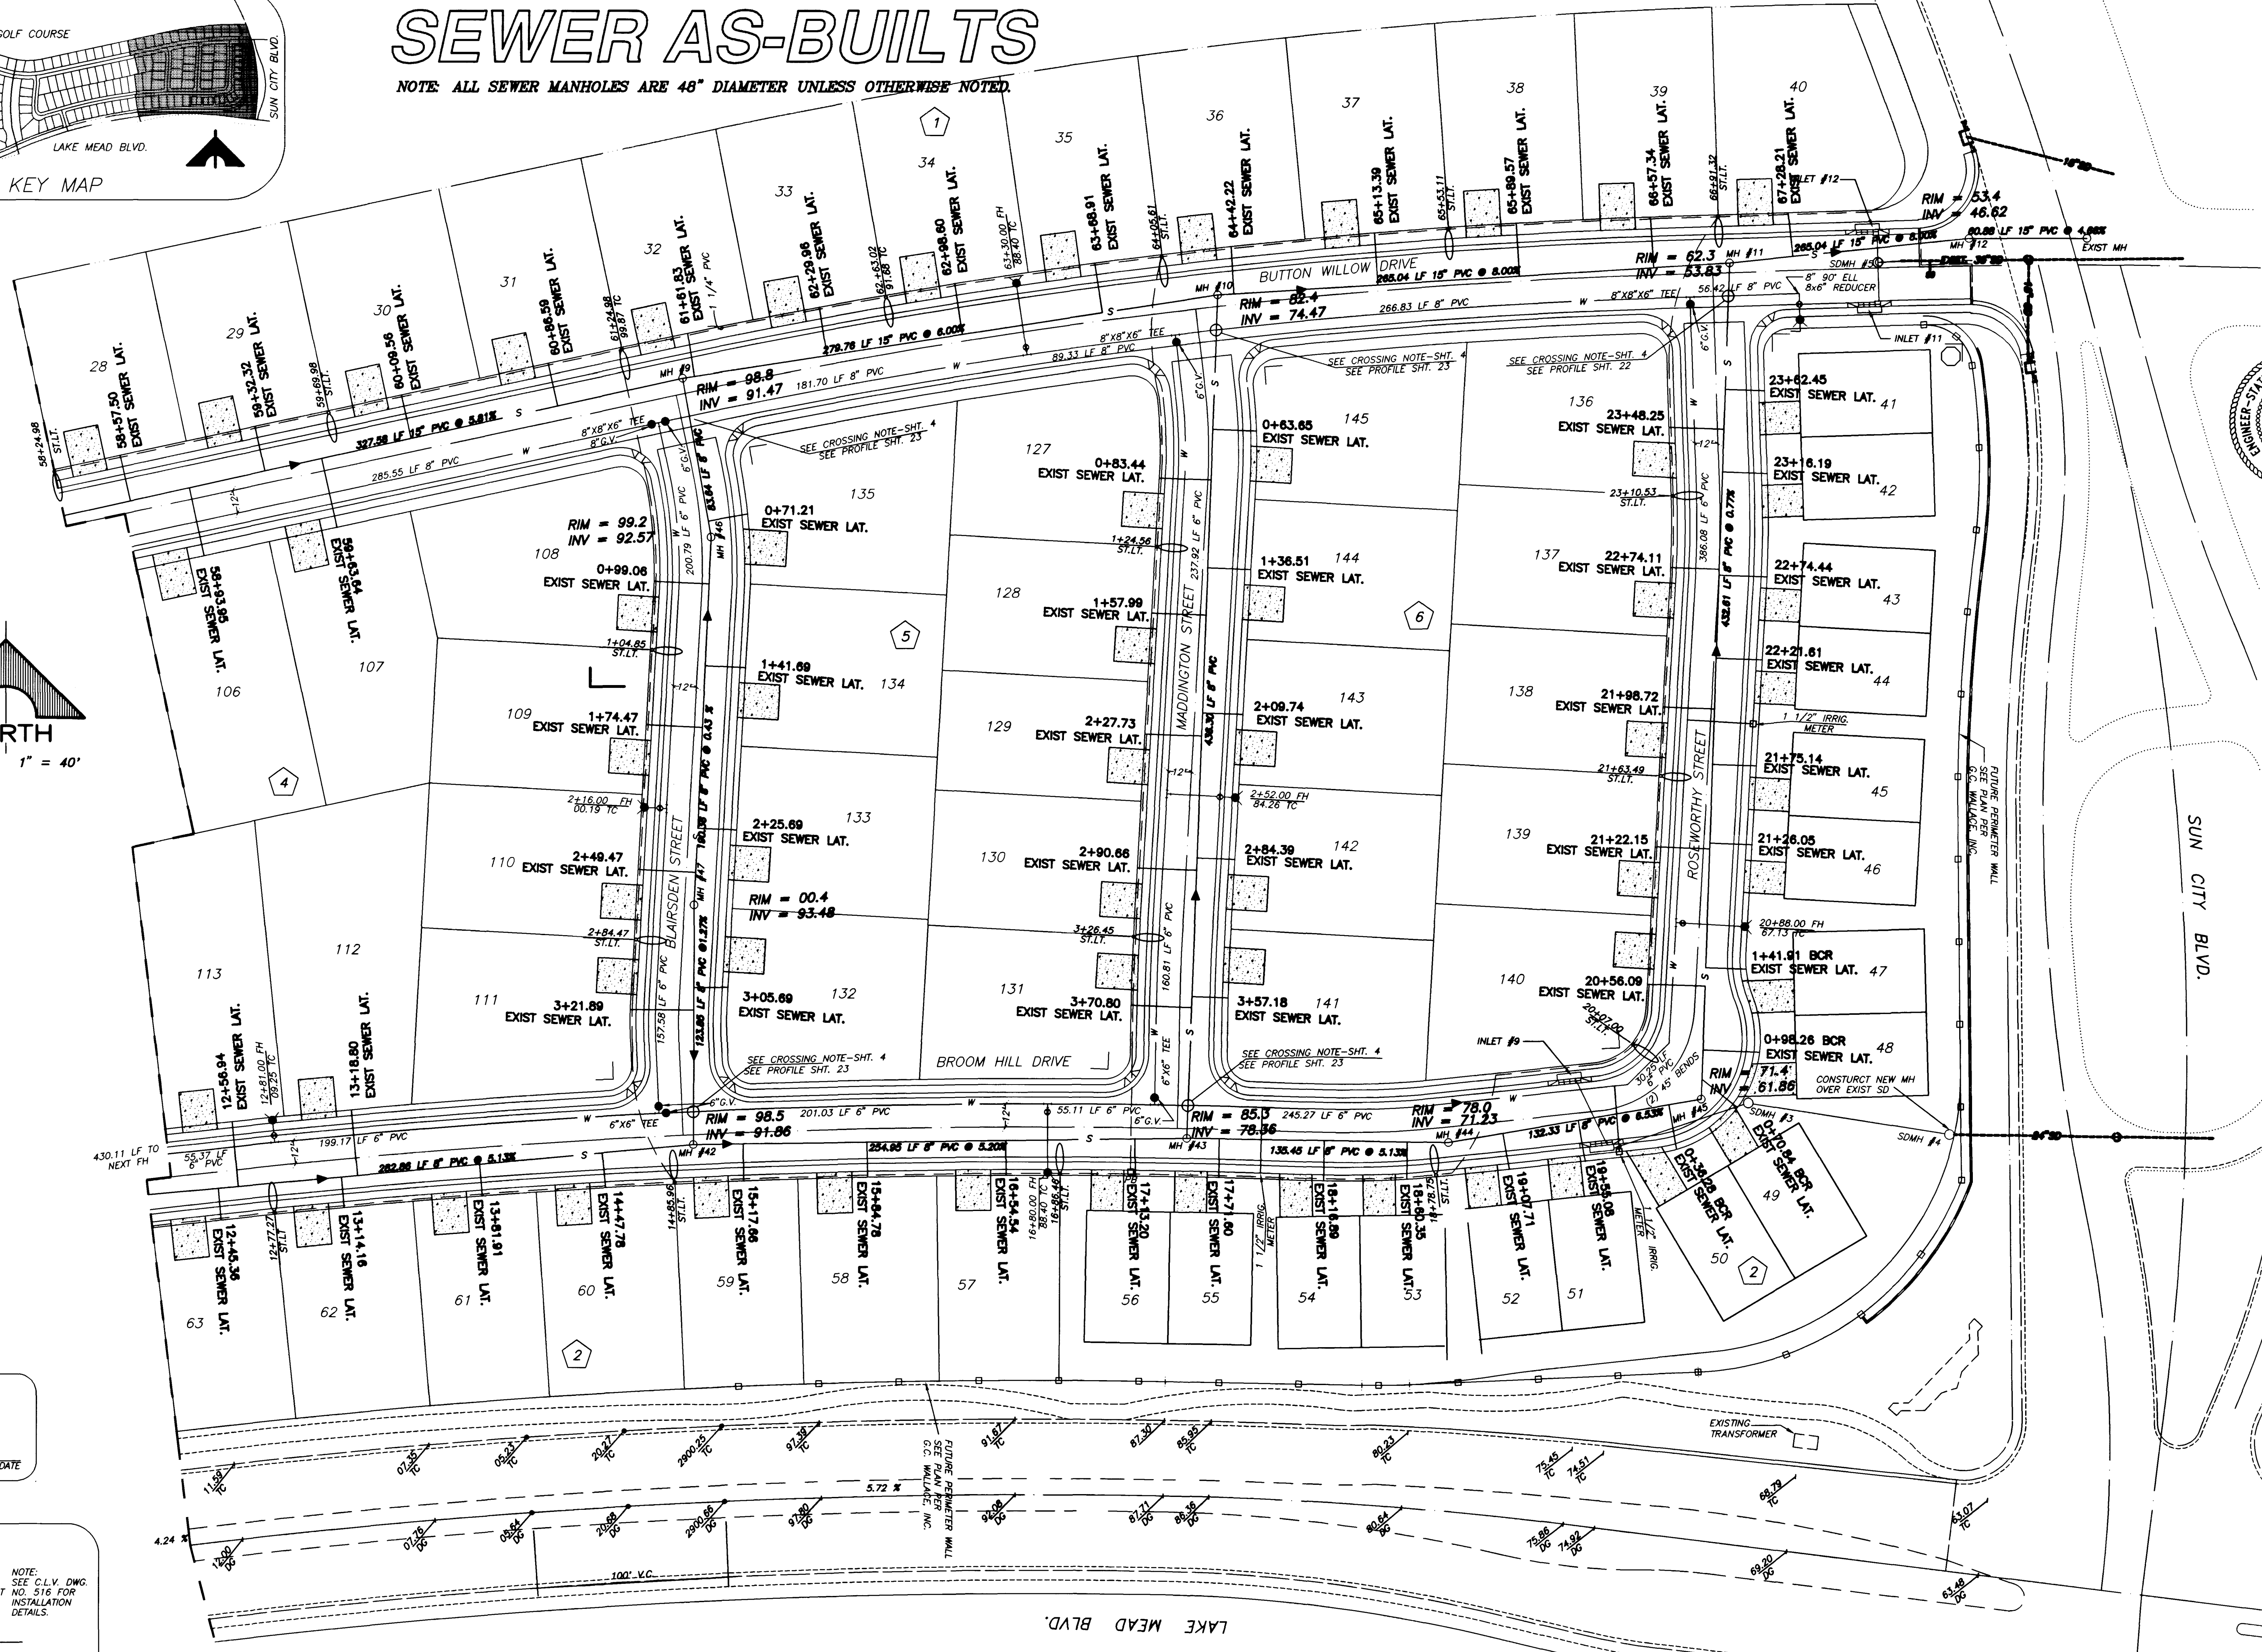

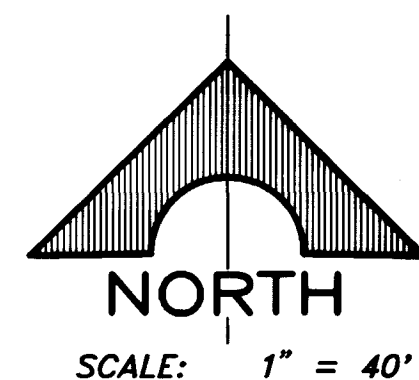

19470 5/10/19 10/19

UTILITY PLAN: 12

W.C. WALLACE, INC.
Engineering/Architecture




11

11

9

10-10