

# MONUMENTATION MAP FOR LA JOLLA CLASSICS

A PORTION OF


THE SW1/4 OF SECTION 16 AND THE NW1/4 OF SECTION 21,  
TOWNSHIP 20 SOUTH, RANGE 60 EAST, M.D.M.,  
CITY OF LAS VEGAS, CLARK COUNTY, NEVADA.




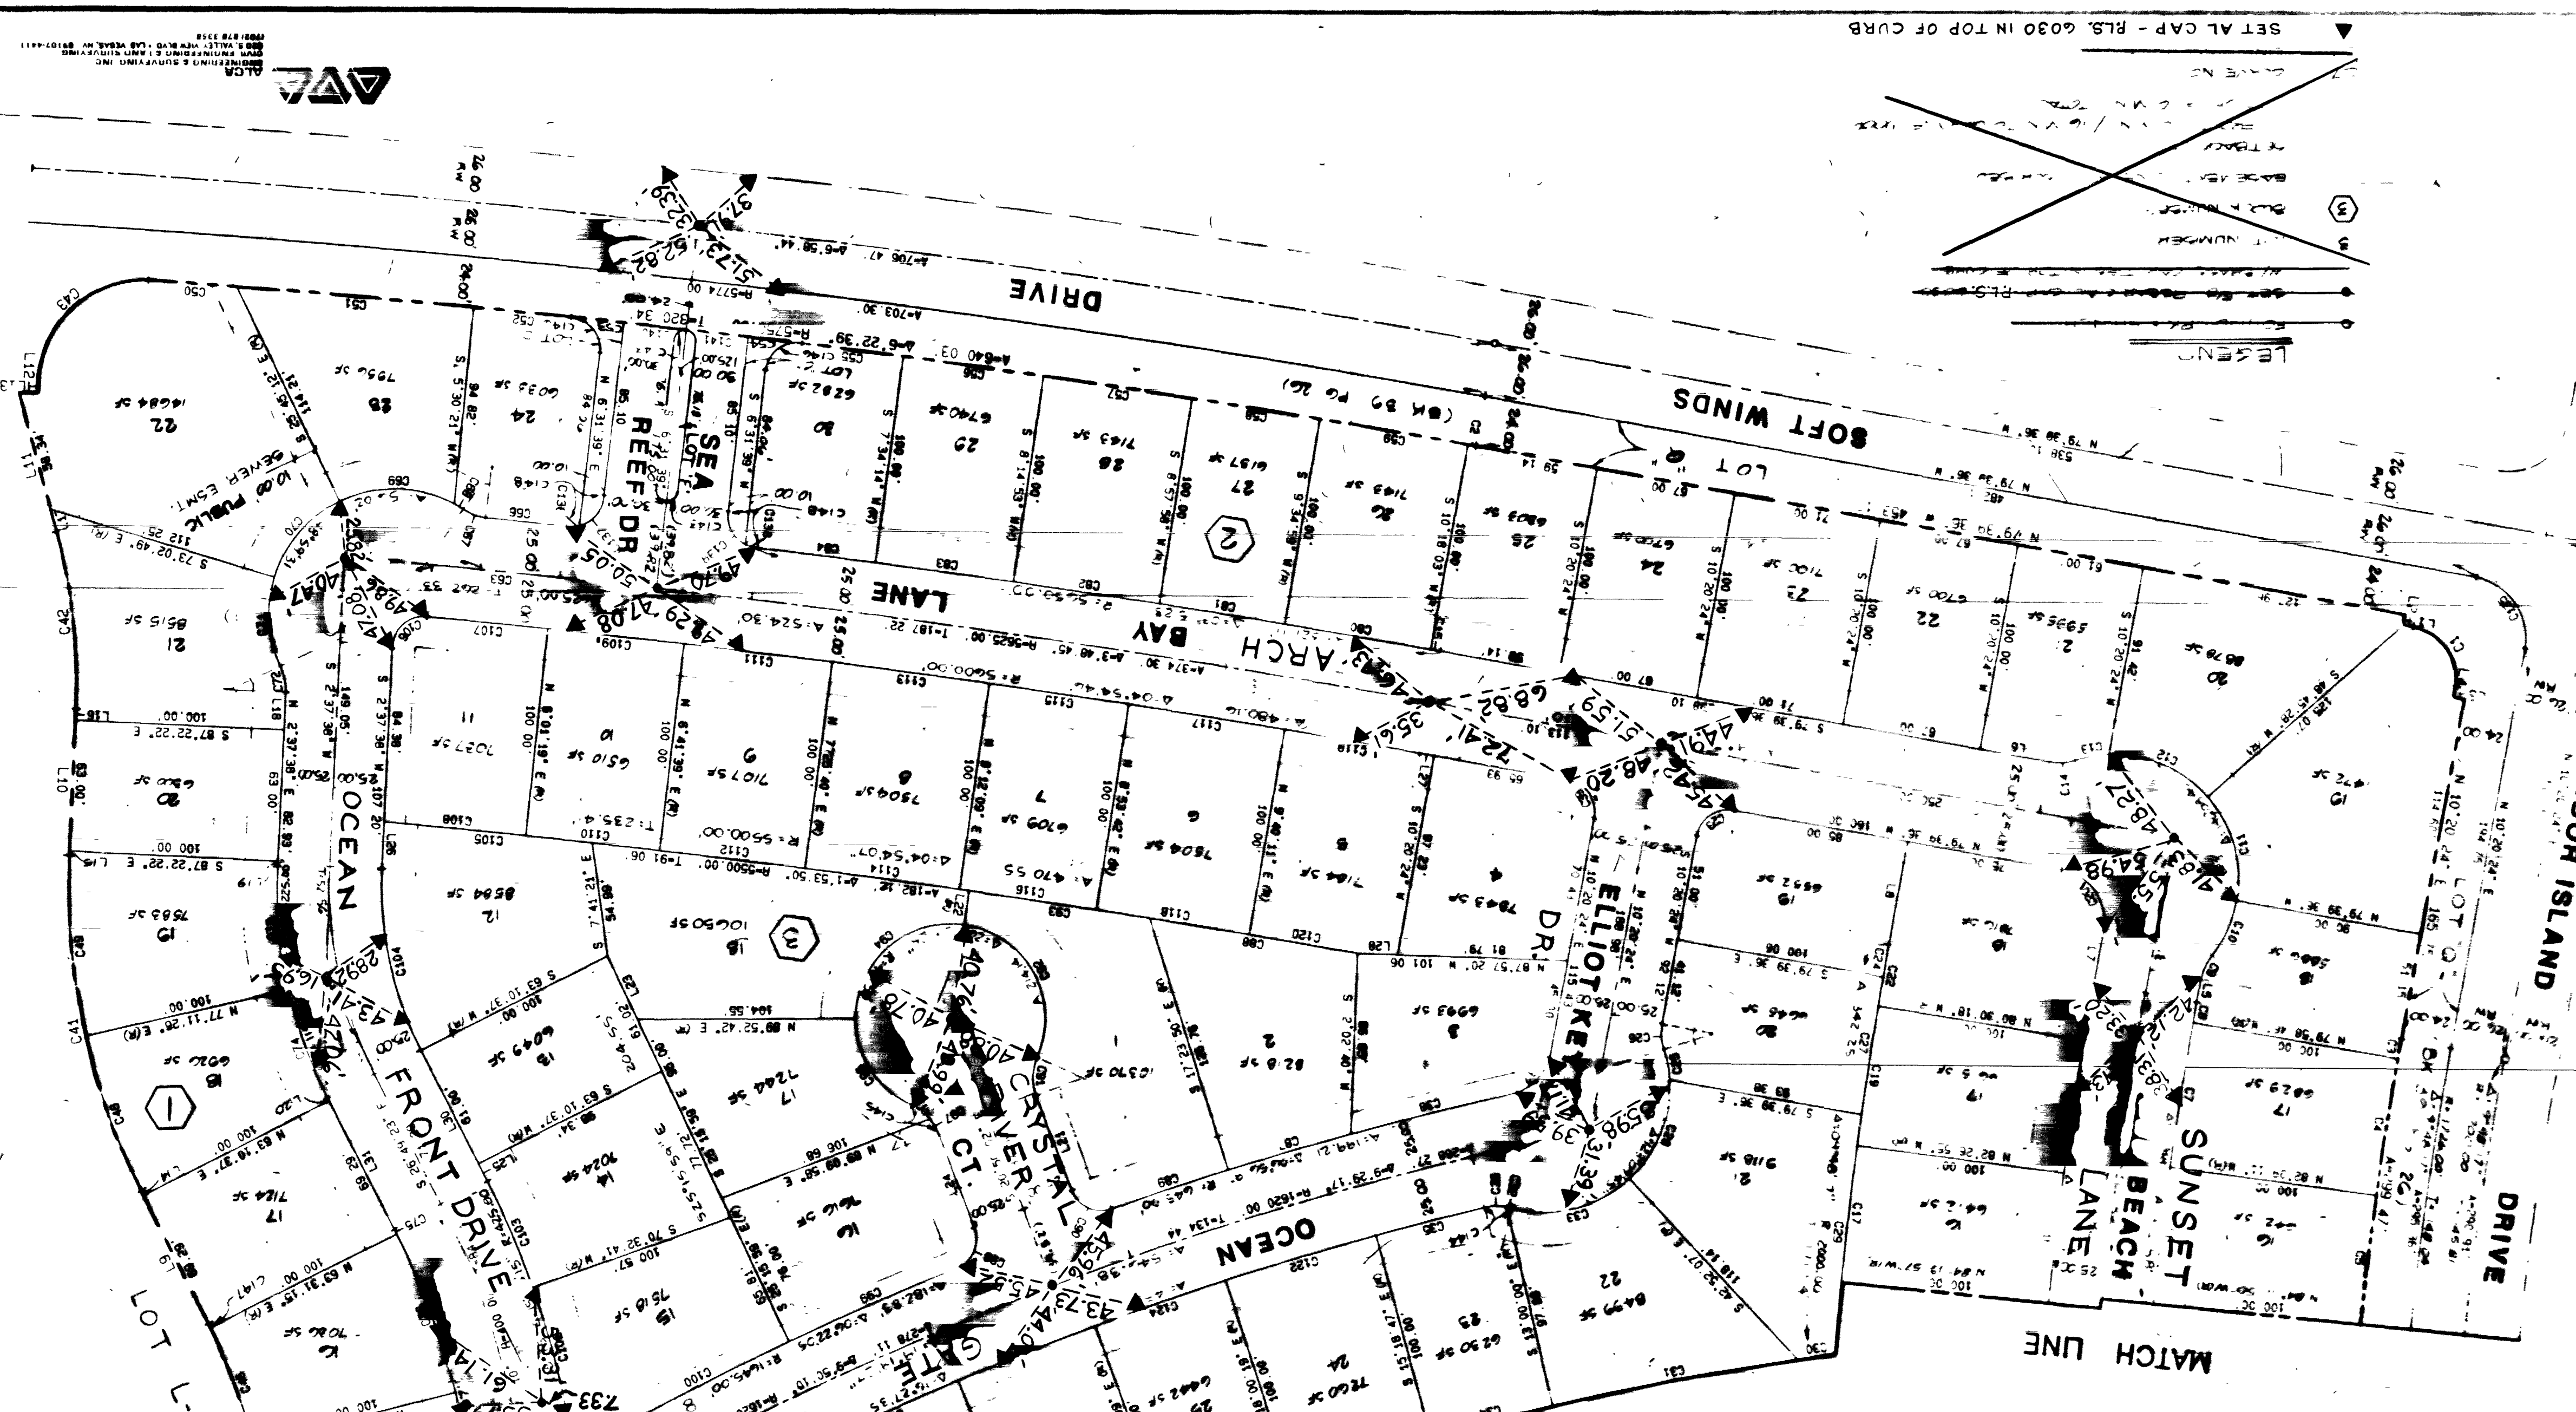

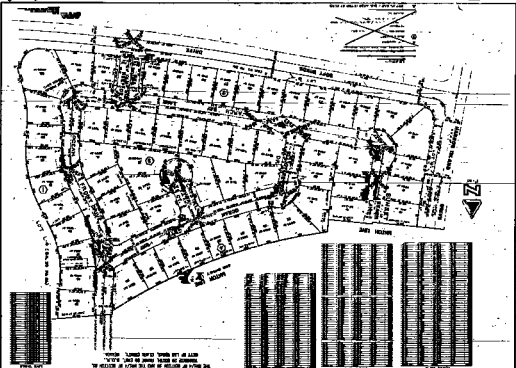

MONUMENTATION MAP FOR LA JOLLA CLASSICS


