



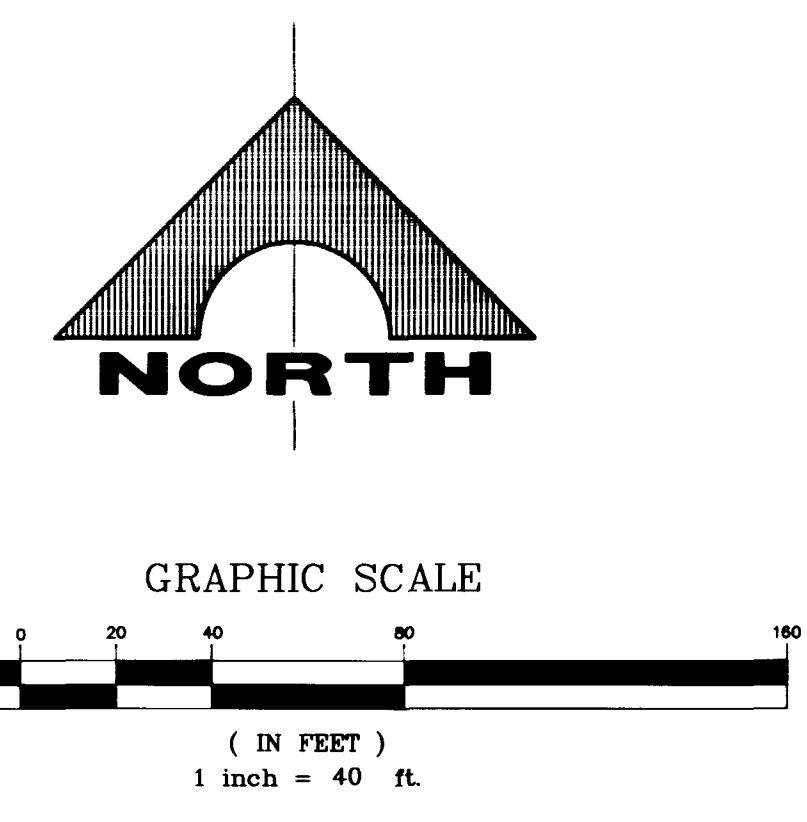


SPECIAL INSPECTION IS REQUIRED FOR ALL WALLS							
DIMENSIONS					"X" BARS	"Y" BARS	"Z" BARS
H	H1	H2	W	T			
6'-0"	2'-8"	3'-4"	4'-4"	12"	#5@48"	#5@8"	#5@24"
6'-8"	3'-4"	3'-4"	4'-8"	12"	#5@48"	#5@24"	#5@24"
7'-4"	4'-0"	4'-4"	5'-3"	12"	#4@36"	#4@8"	#4@24"
8'-0"	4'-0"	4'-0"	5'-8"	12"	#4@24"	#5@8"	#5@36"
8'-8"	4'-8"	4'-0"	6'-0"	12"	#4@16"	#5@8"	#5@36"
9'-4"	4'-8"	4'-8"	6'-8"	12"	#4@16"	#5@8"	#5@36"
10'-0"	4'-8"	5'-4"	7'-3"	12"	#4@16"	#5@8"	#5@36"

RETAINING WALL SCHEDULE FOR DETAIL "3"

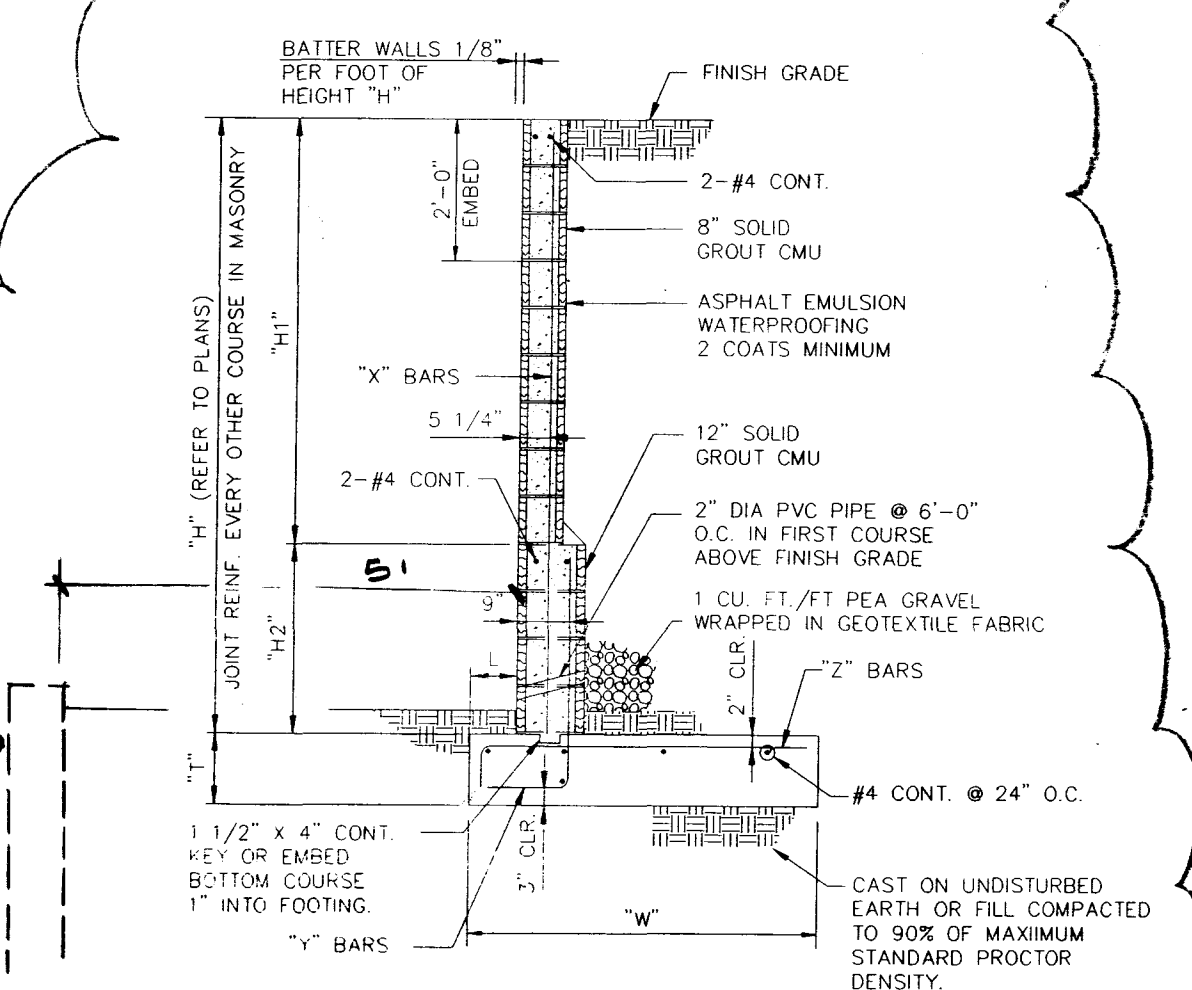

3 RETAINING WALL DETAIL

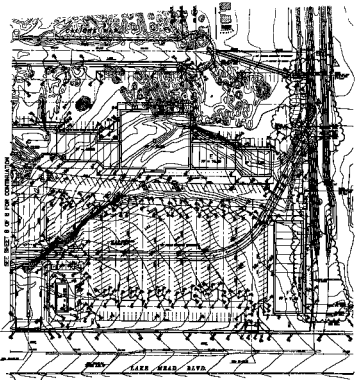

SEE SHEET 8 OF 8 FOR CONTINUATION



1	2	147
