


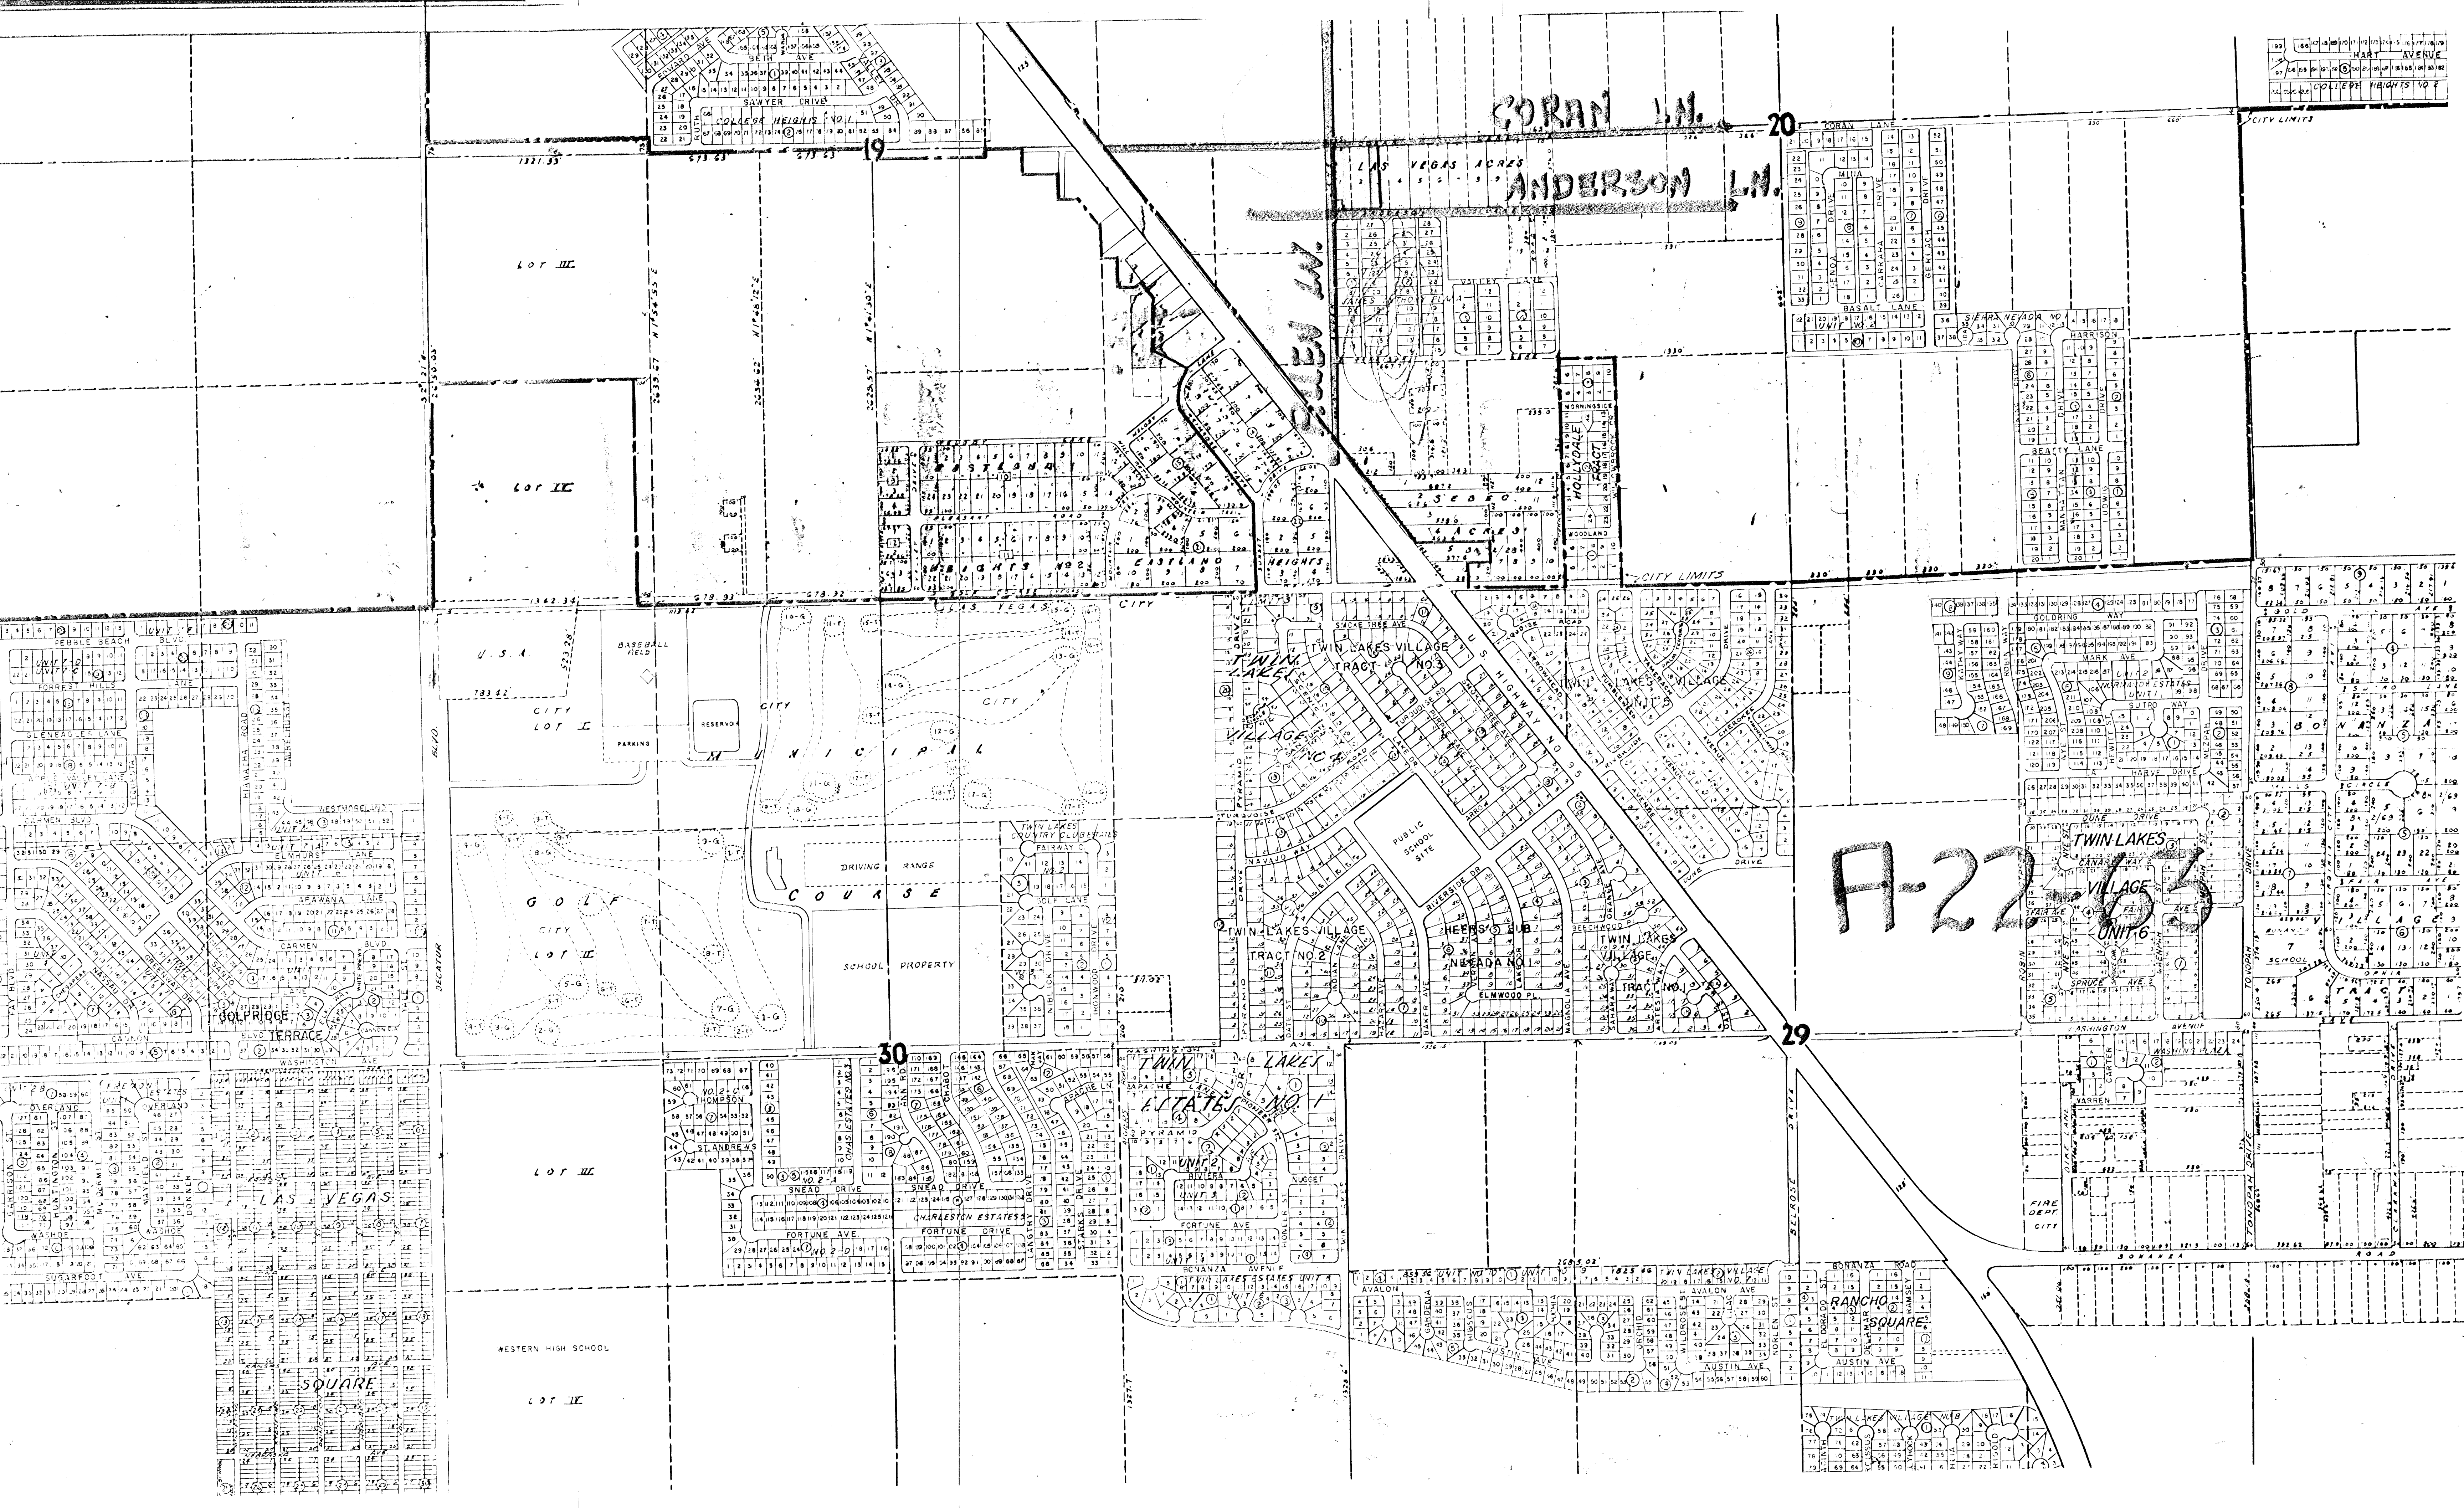

19	20	21	
----	----	-----

A-22