


PARKING

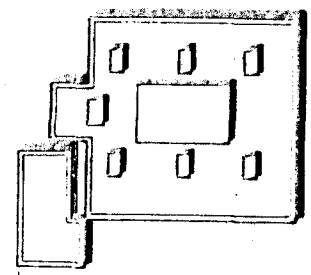






BERTHA RONZONE SCHOOL

45	46	47	
----	----	-----

101	102	103	
-----	-----	

BOULEVARD

CITY LIMITS

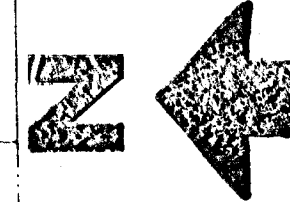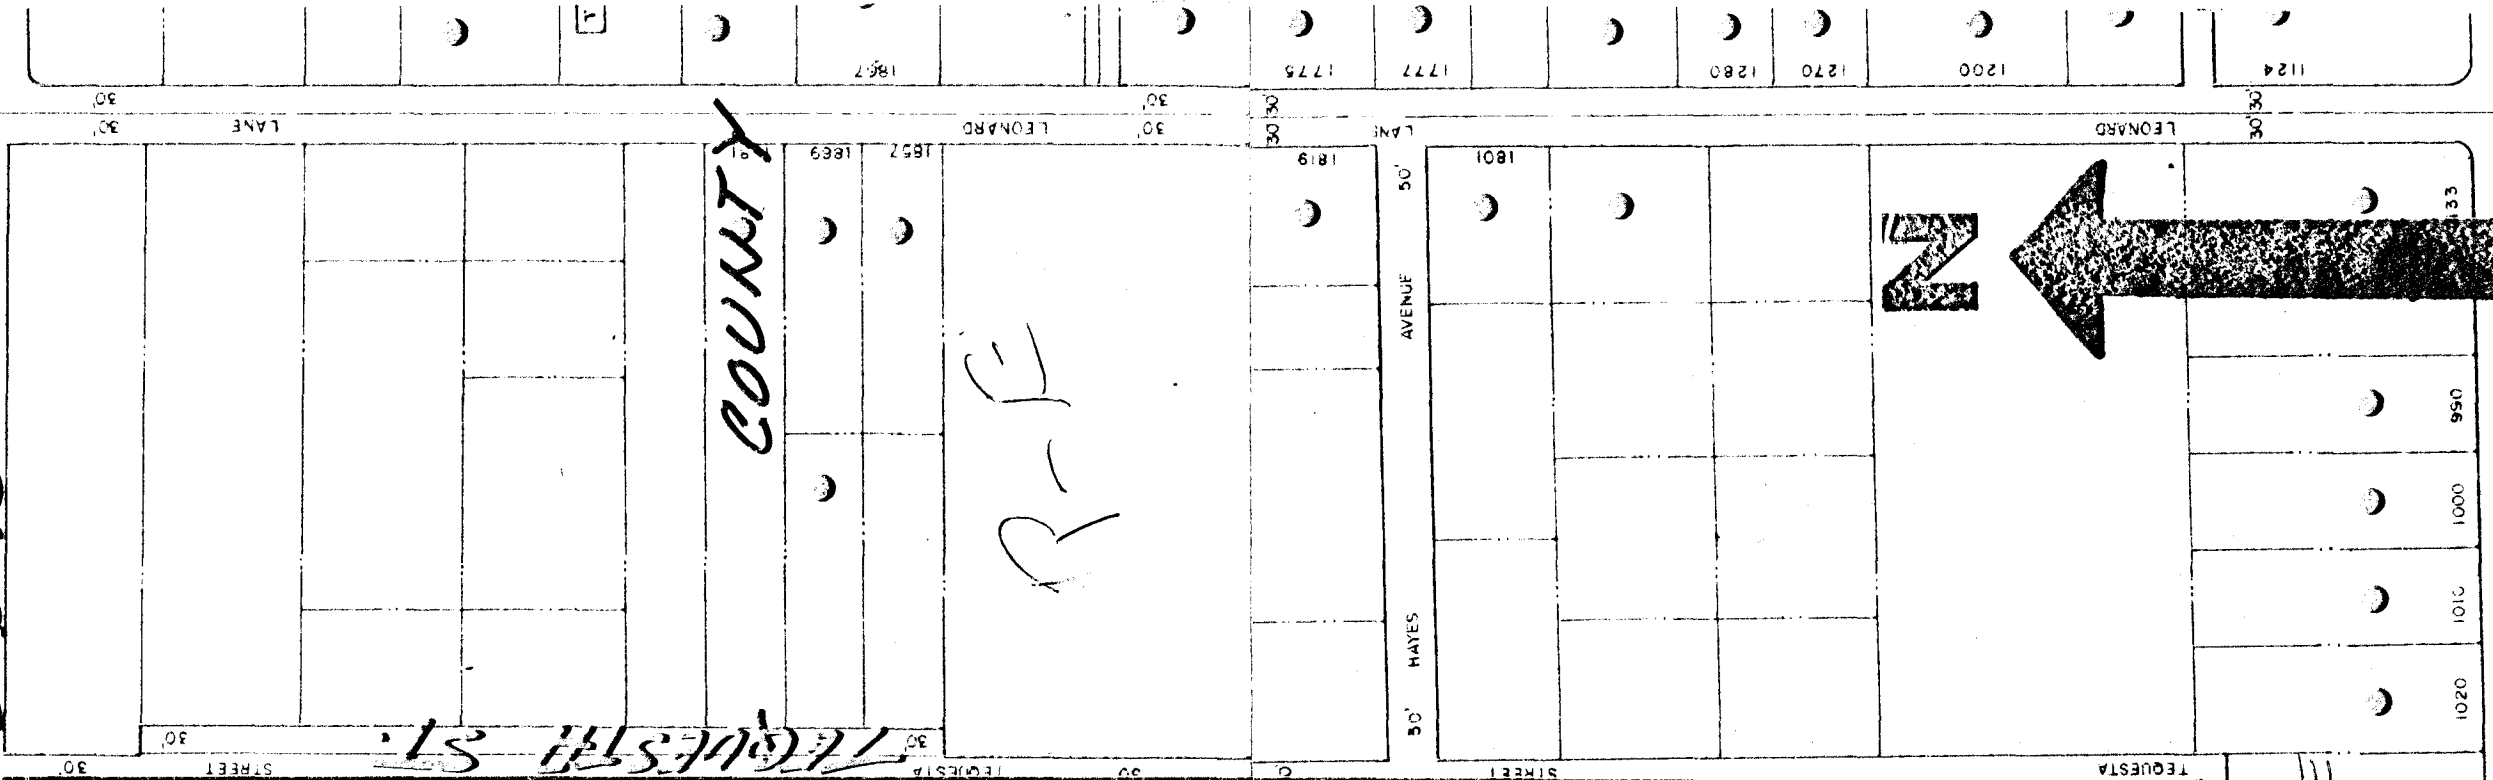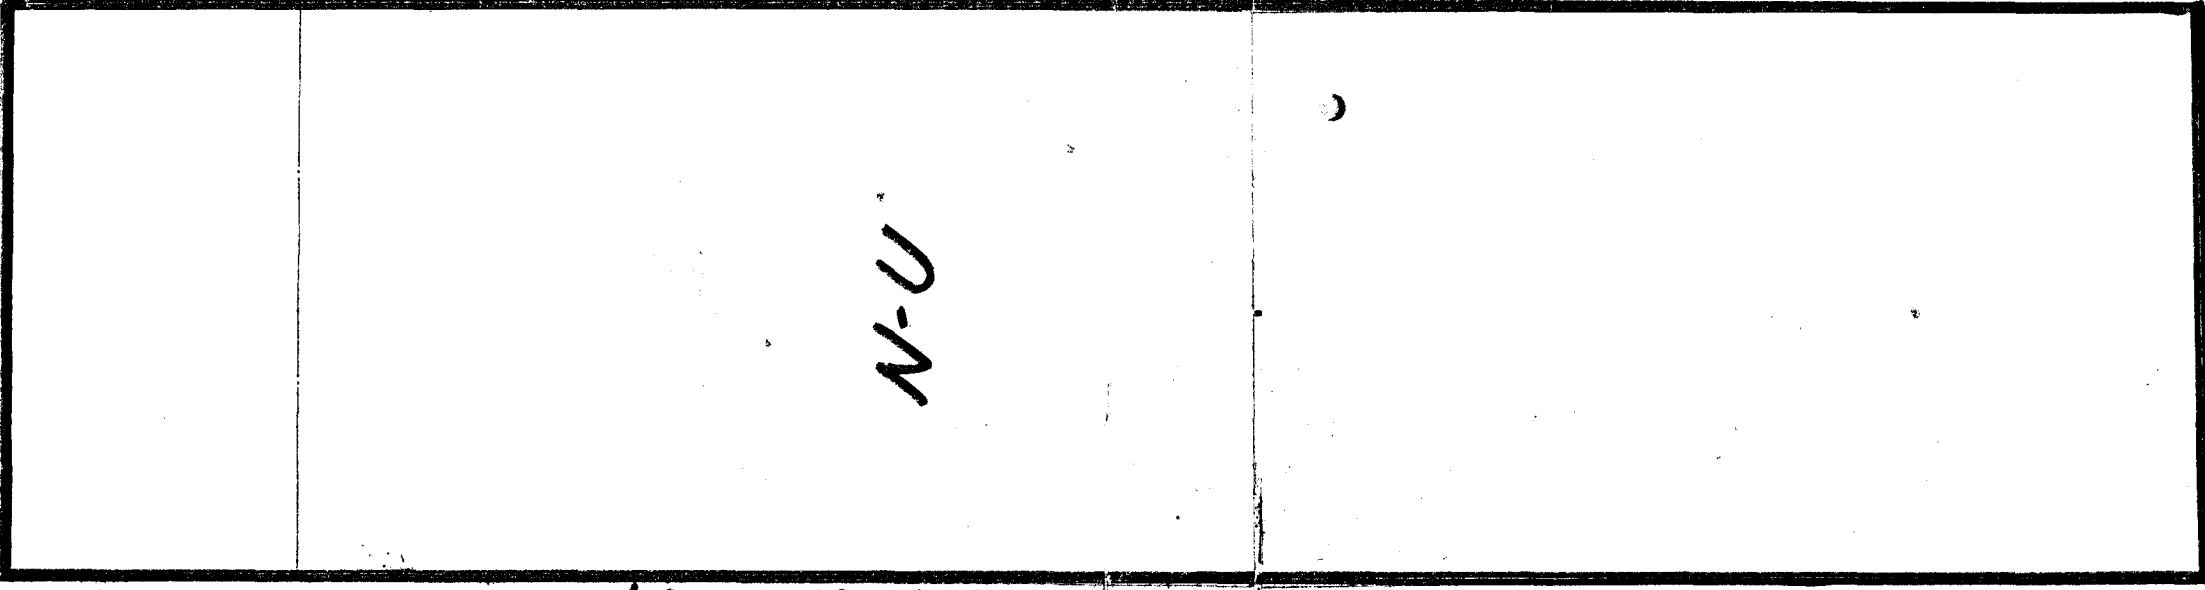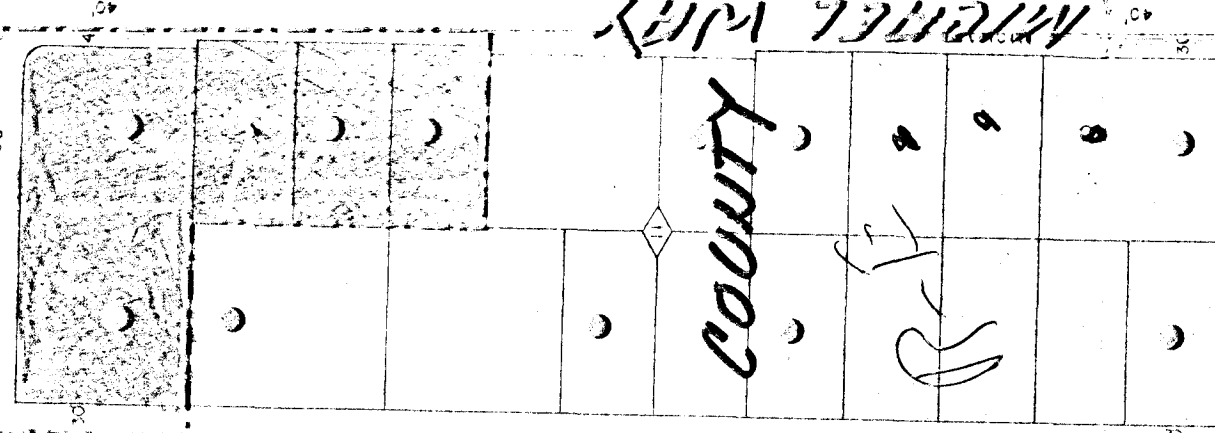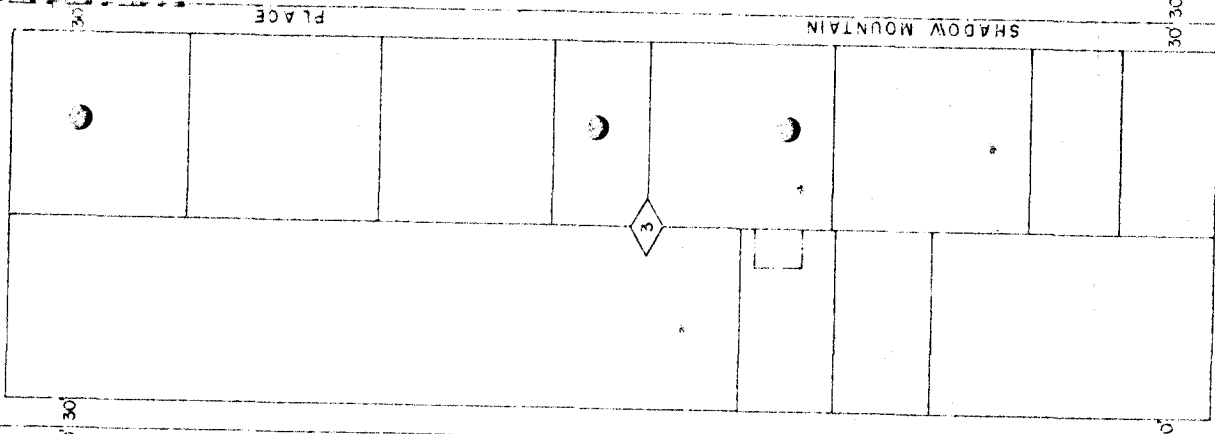

R-1
C-1

R-1
R-E

7-19-79

