
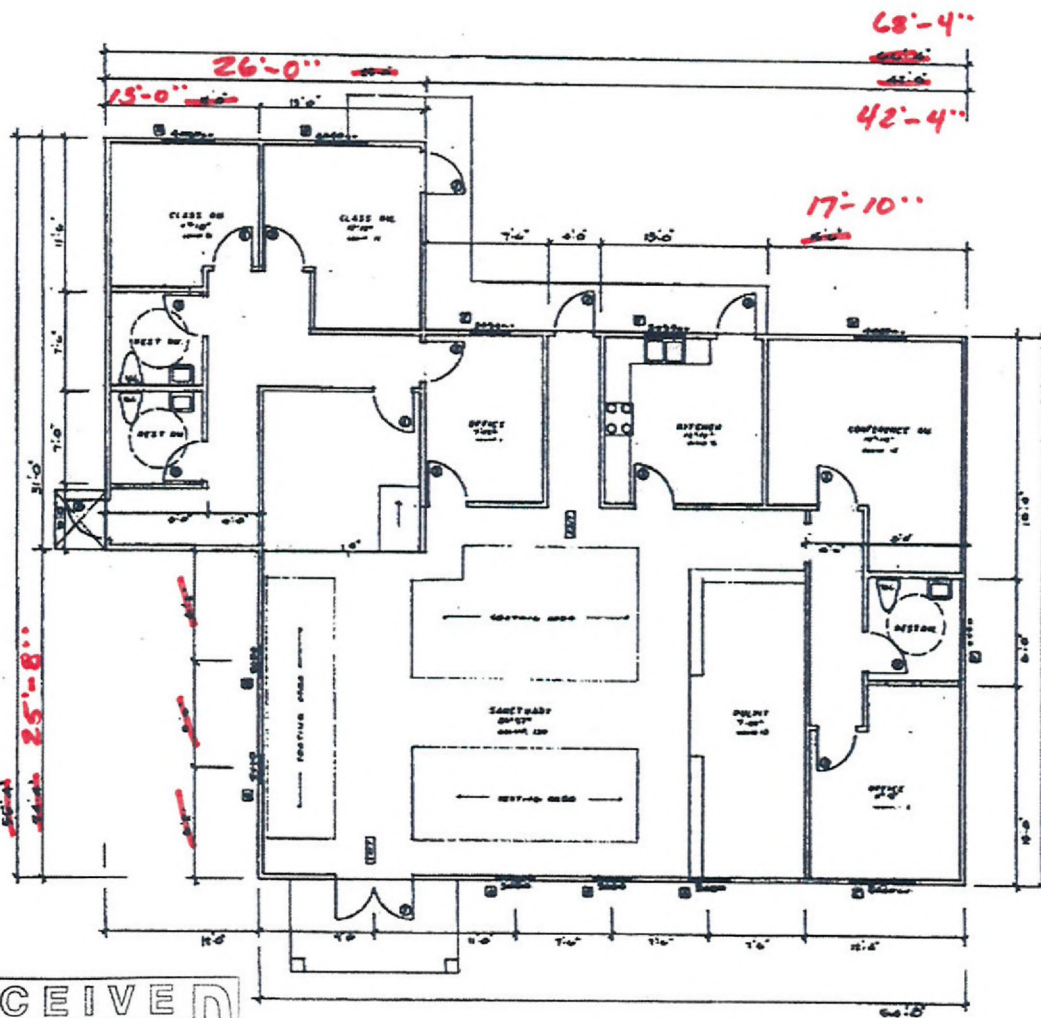


Date	Item
11/30/09	88

Submitted after final agenda

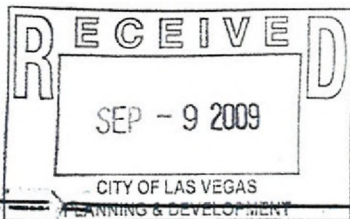

Revised by
Joey DeBlanco
11/24/09

2000-1				




FLOOR PLAN 1960-1961

KITCHEN	100 sq ft
OFFICES	412 sq ft
CLASS RM	436 sq ft
STY RM	200 sq ft
HALLWAYS	252 sq ft
	<u>1300 sq ft</u>

SUP-35932
10/22/09 PC

RIVERS OF LIVING WATER MINISTRIES
1230 ADAMS AVE.
V, NEV. 89106

U4-10
A.1